



<input checked="" type="checkbox"/> 申請図 <input type="checkbox"/> 竣工図	指定工事店名 登録番号 番	申請人氏名	地図
		責任技術者氏名	P - -

平面図

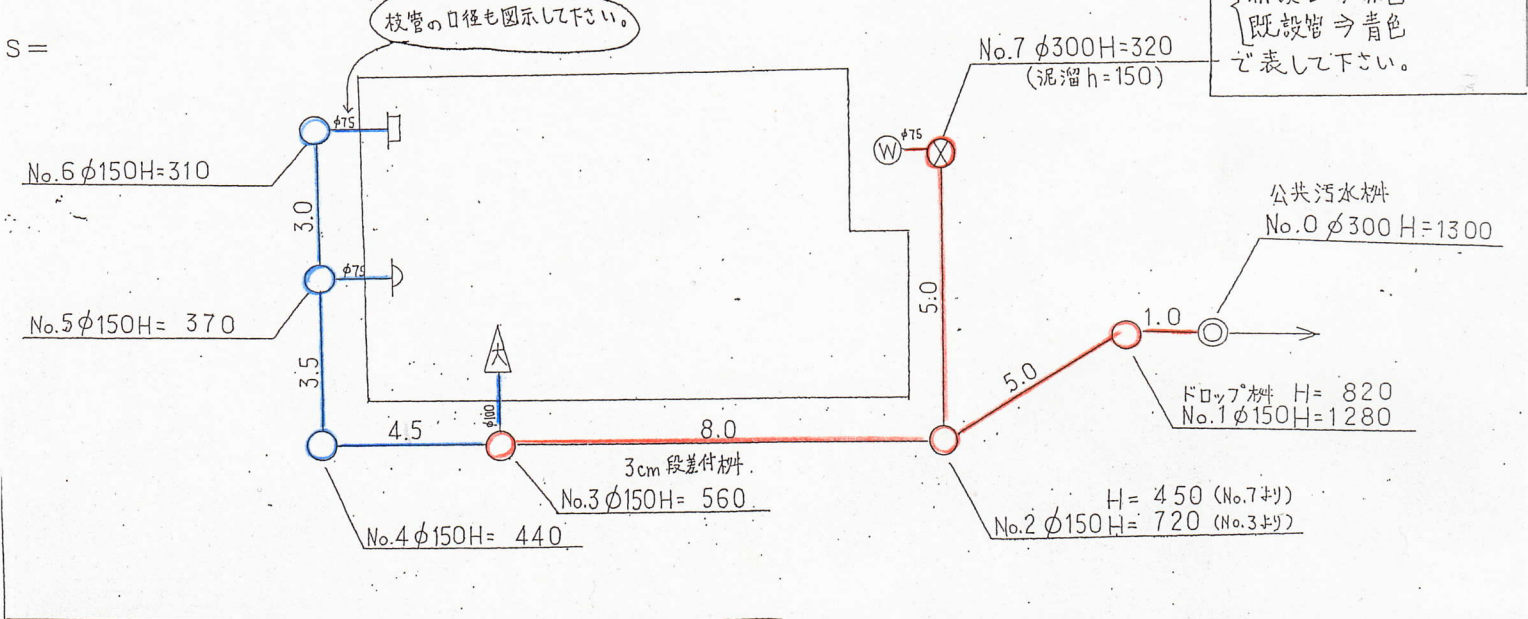

※平面図・縦断面ともに本管は
 新設管 ⇒ 赤色
 既設管 ⇒ 青色
 で表して下さい。

縦断面図

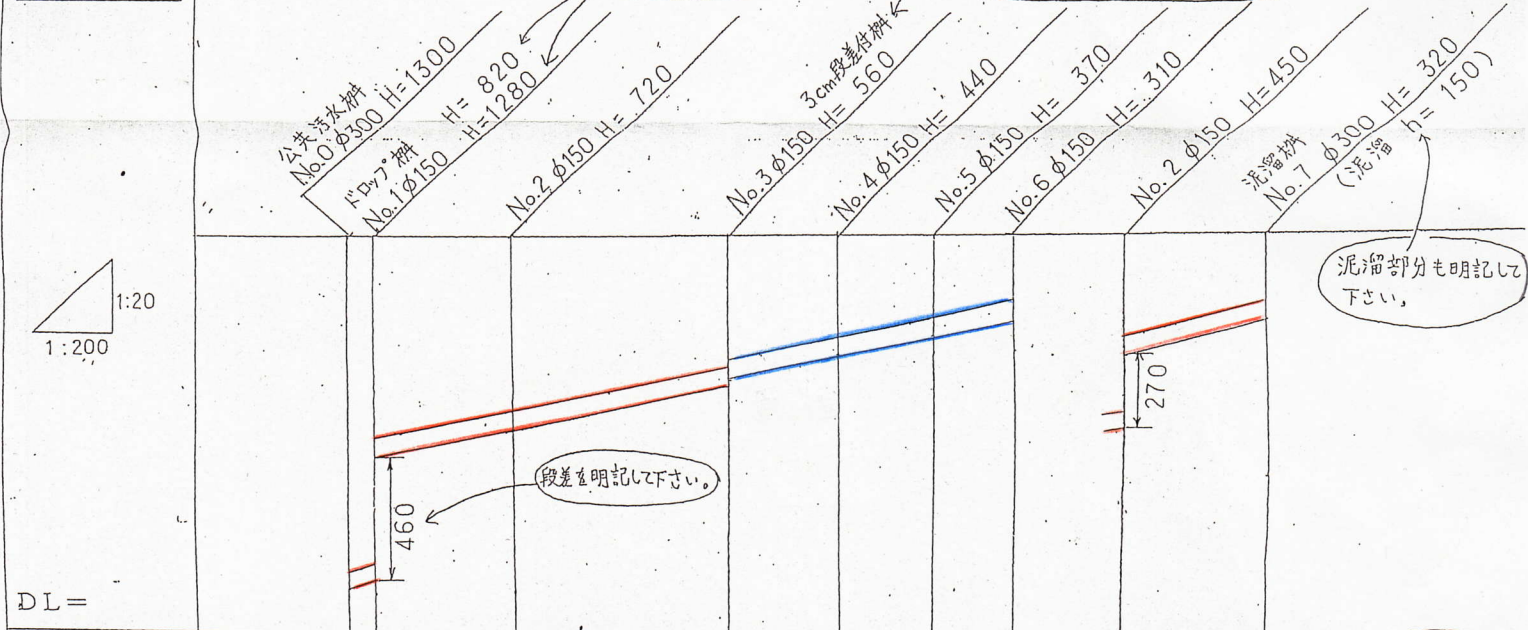

DL =

管径	φ100VU L=25.0m I=2.0%		φ100 VU L=5.0m I=2.6%						
地盤高	No.0	No.1	No.2	No.3	No.4	No.5	No.6	No.2	No.7
管底高	8,700	8,720 9,180	9,280	9,440 9,470	9,560	9,630	9,690	9,550	9,680
追加距離	0.0	1.0	6.0	14.0	18.5	22.0	25.0	0.0	5.0
単距離	0.0	1.0	5.0	8.0	4.5	3.5	3.0	0.0	5.0
測点	No.0	No.1	No.2	No.3	No.4	No.5	No.6	No.2	No.7

申請時、必ずしも勾配を I=2.0% しかなくても良いことになりません。