




文化会館平面図

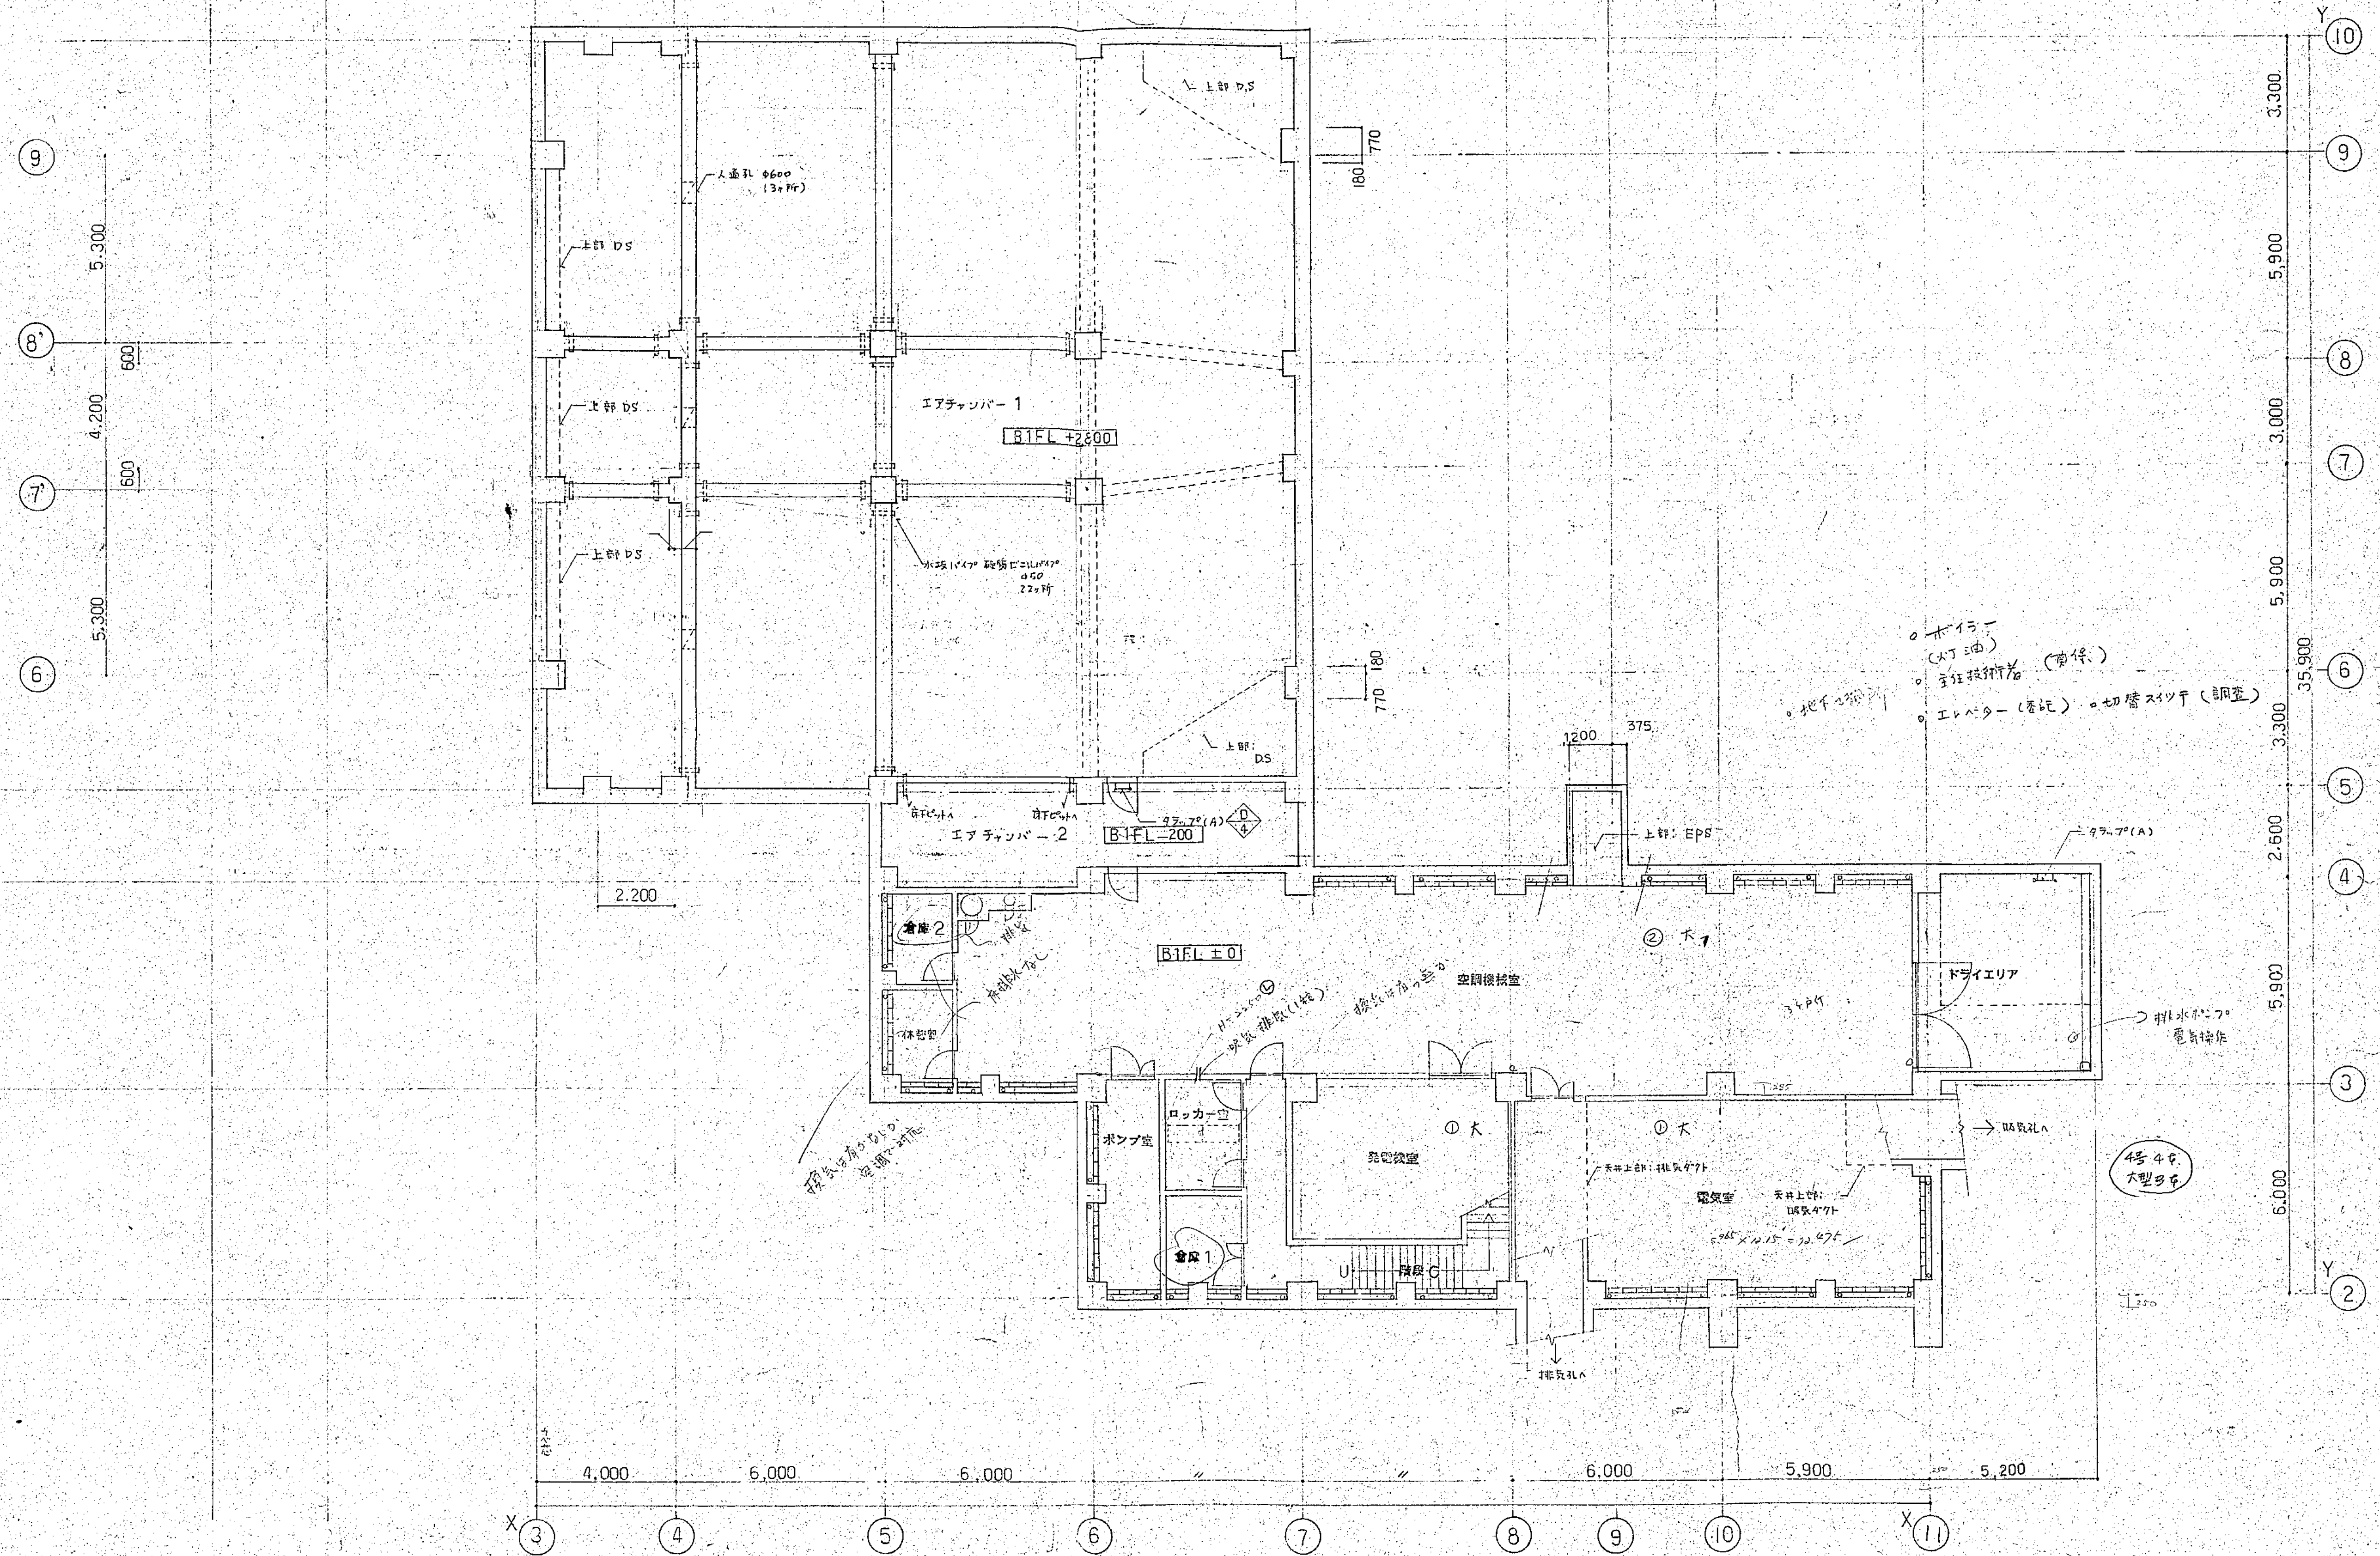

文化会館平面図

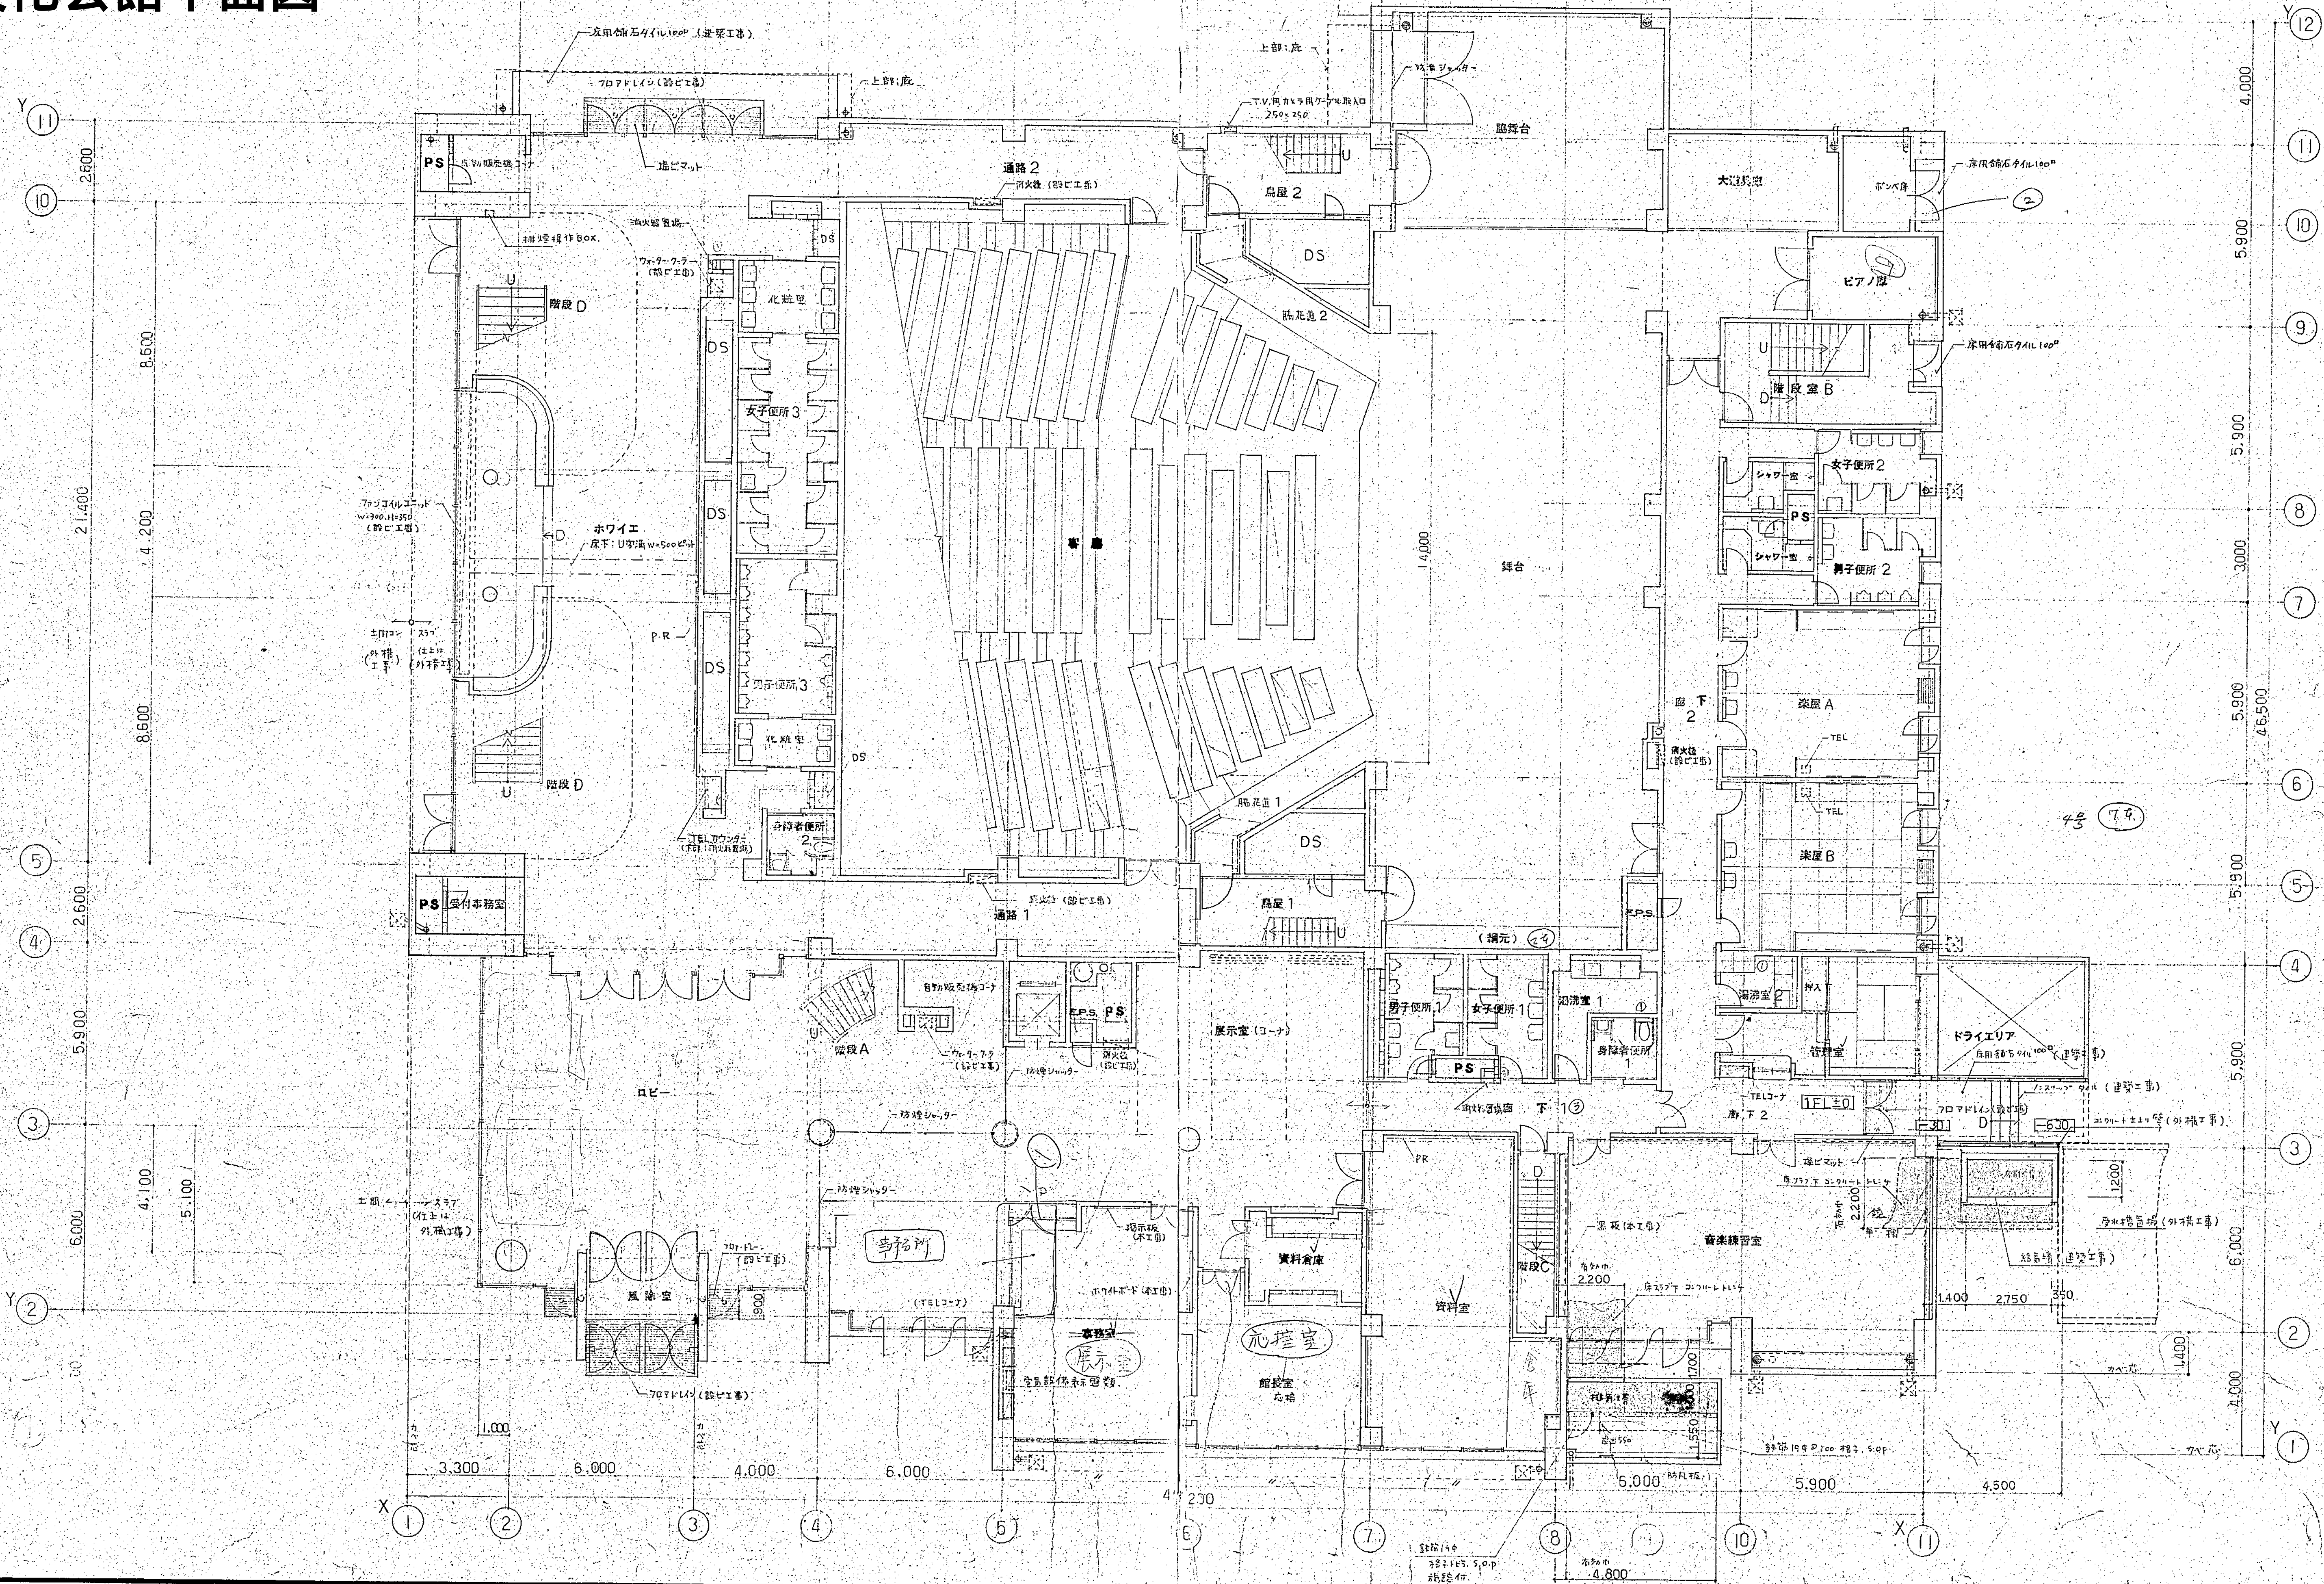

文化会館平面図

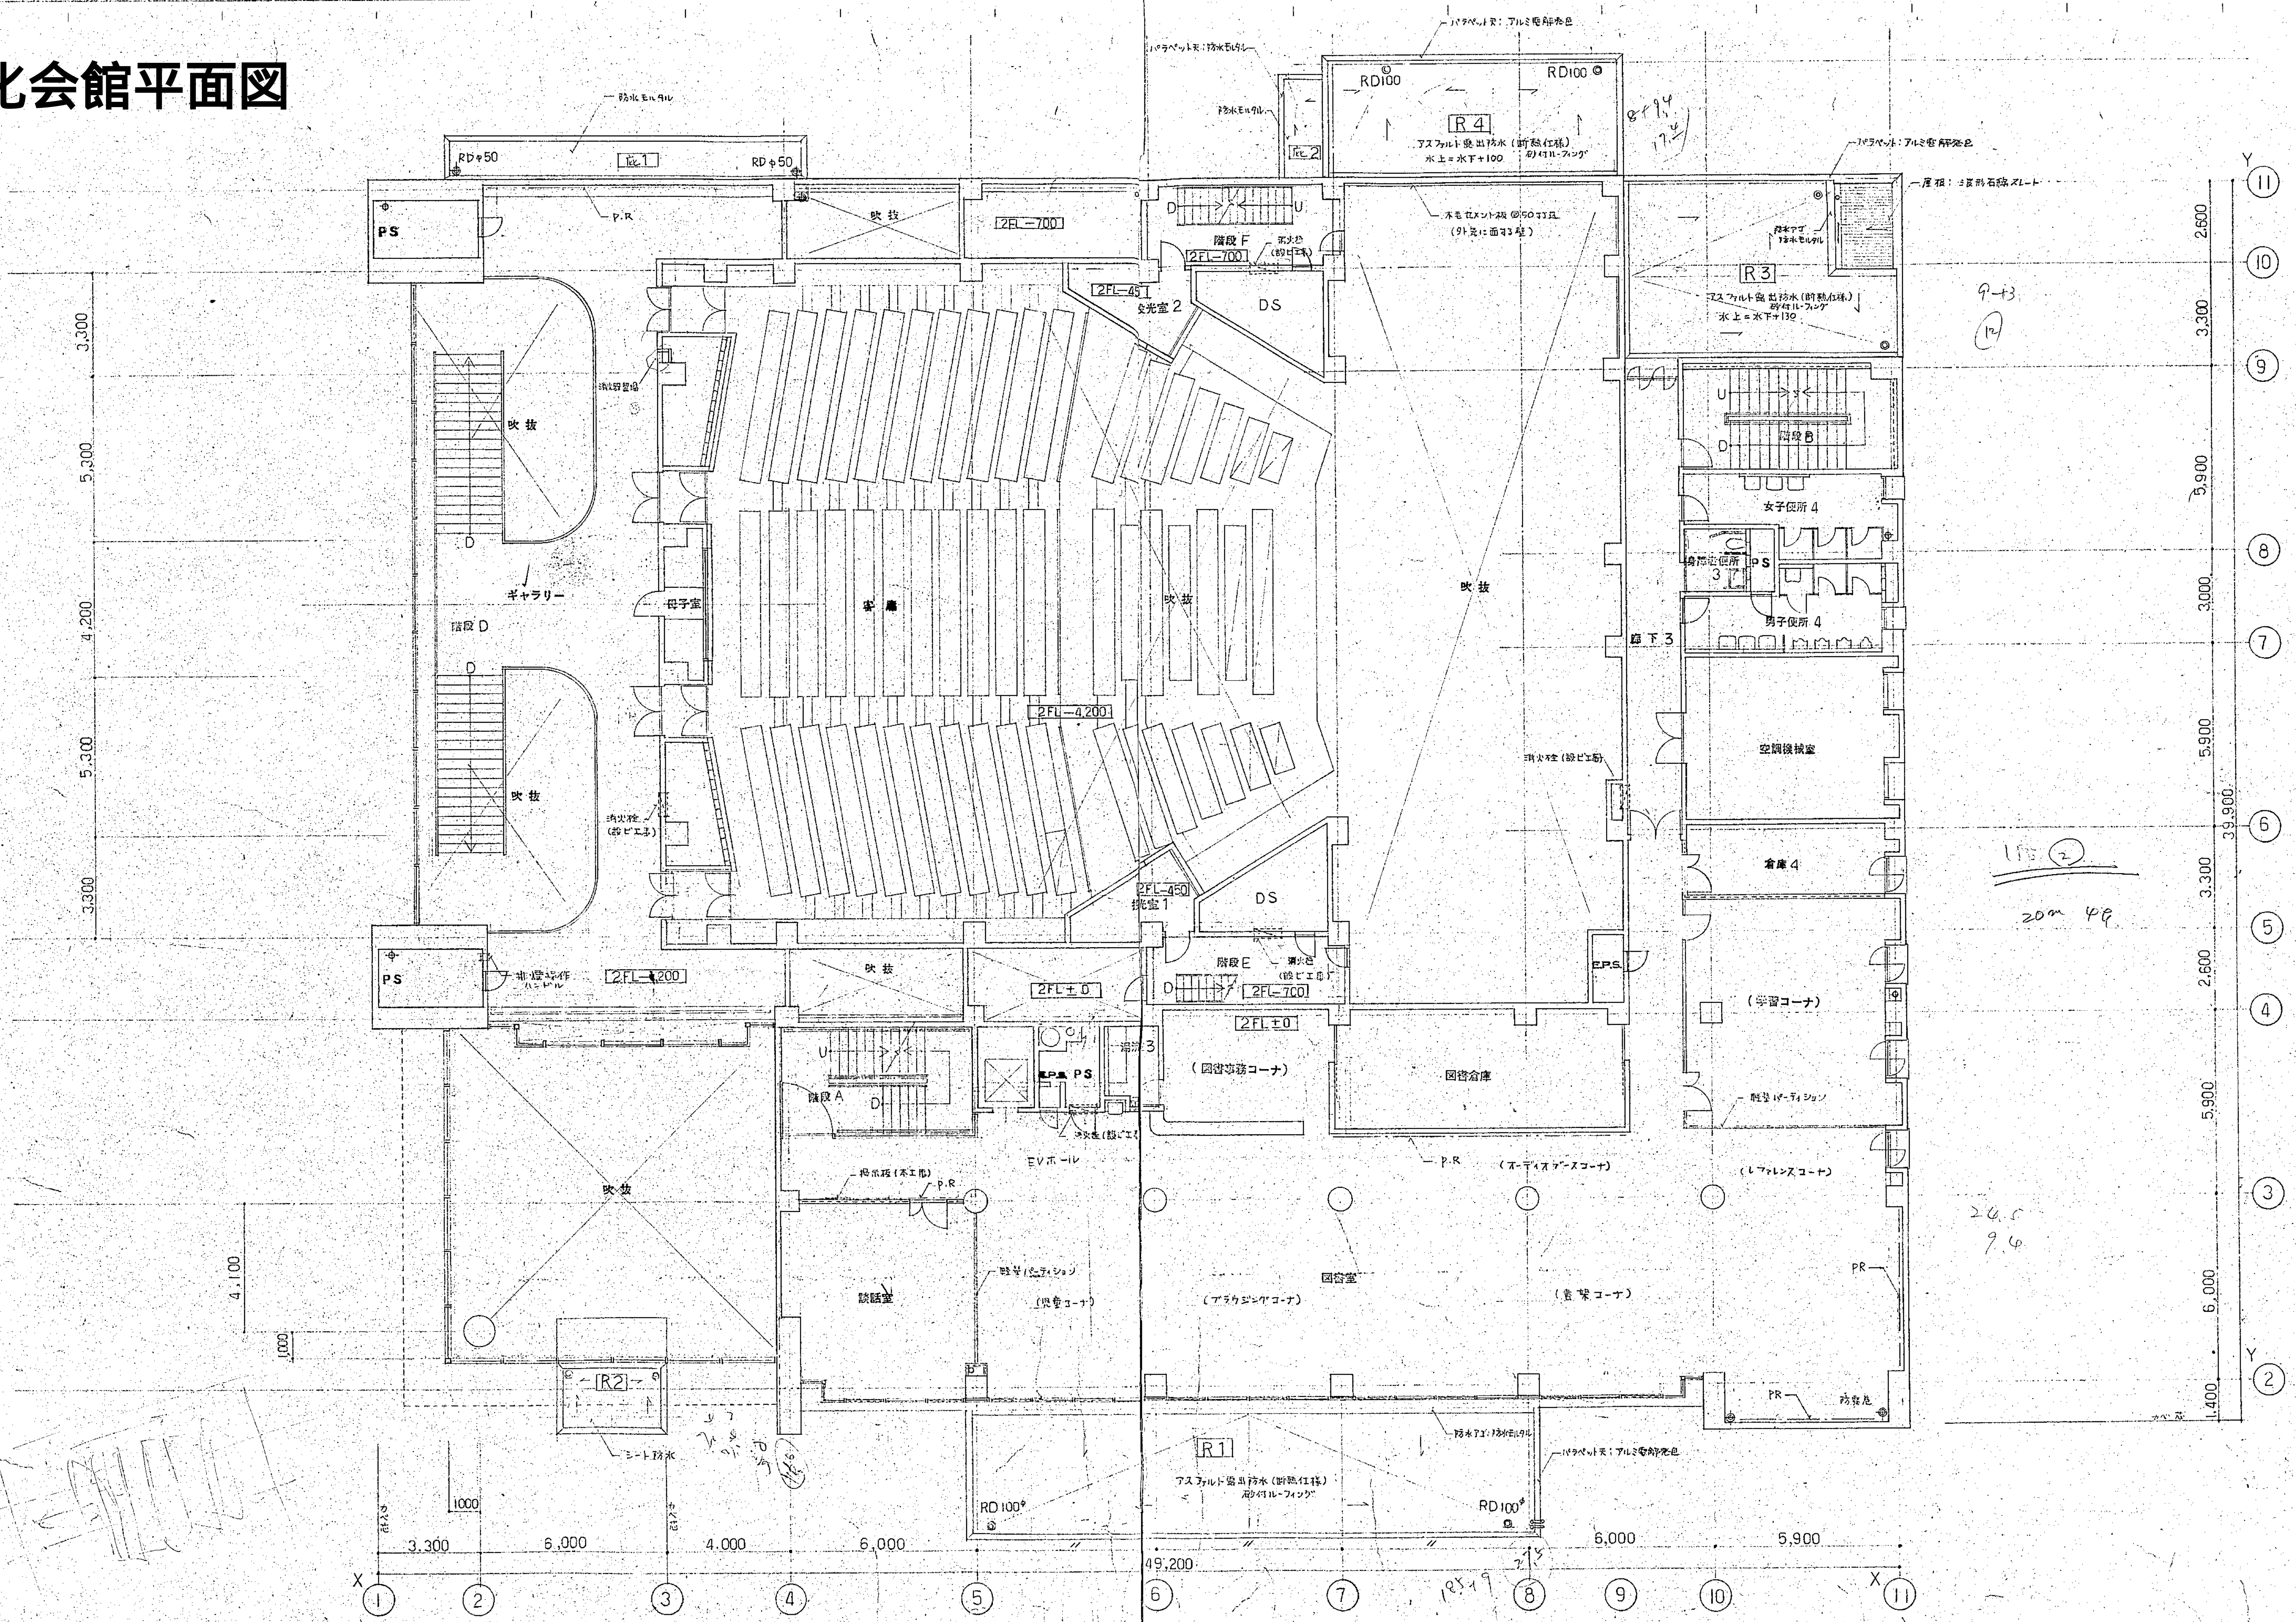

株式会社 山下設計
YAMASHITA ARCHITECTS & ENGINEERS, INC.

設計 白鳥 正
図面番号 568-14
図面 56.7.20

竣工 図
構造 図
設備 図
電気 図
暖気 図
衛生 図
消防 図
その他 図

訂正
特記
P.R. - エクストラ・レベル

愛川町文化会館新築工事
建築工事

図面内容
縮尺 1:100

図面番号 115
図面内容 建築一級図

図面番号 115
図面内容 建築一級図

文化会館平面図

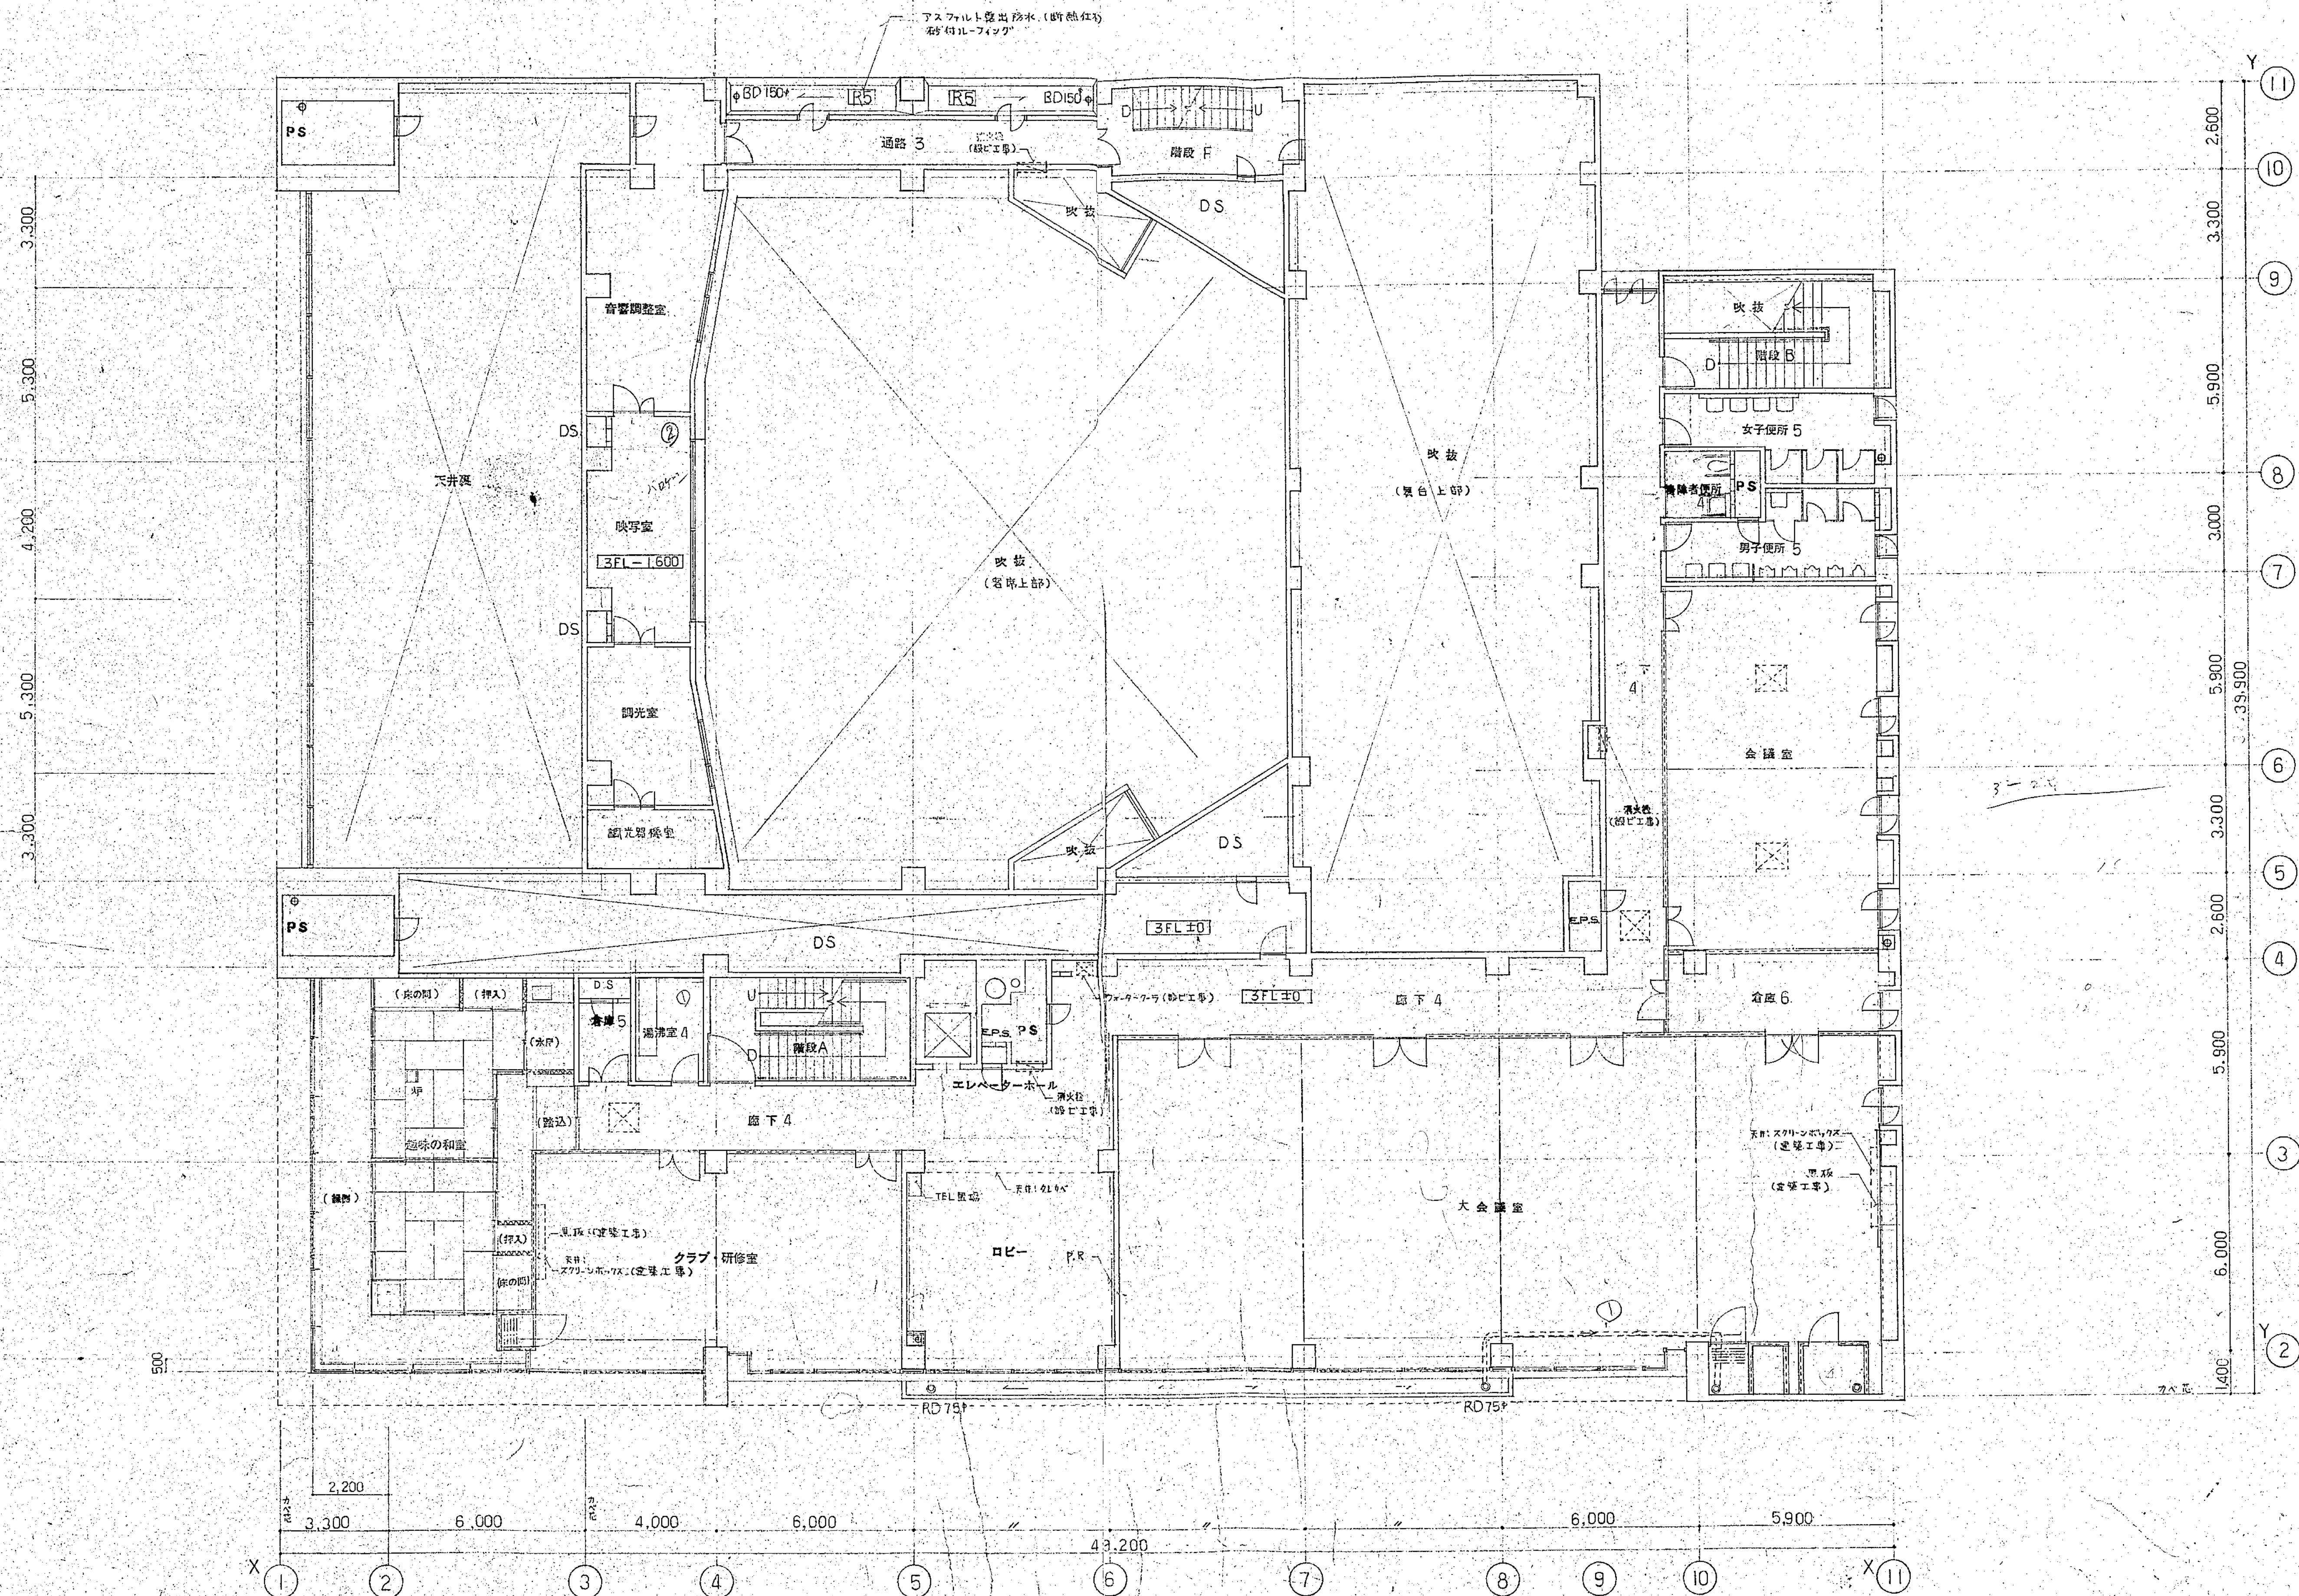

申 11

株式会社 山下設計
YAMASHITA ARCHITECTS & ENGINEERS, INC.

設計者 白鳥正巳
図面番号 508-17
年月 56.7.20

竣工図
保固承認
確認作成

訂正

特記 BD-バルコニーライン ガラスSOP
PR-ビクラアルール

愛川町文化会館新築工事
建築工事

3階平面図

図面内容
縮尺 1:100

図面番号 116
区分 建築一級図